


- LEGENDA**
- TUBULAÇÃO DE ÁGUA FRIA
 - TUBULAÇÃO DE ESGOTO
 - - - TUBULAÇÃO DE VENTILAÇÃO
 - - - TUBULAÇÃO DE ÁGUAS PLUVIAIS
 - - - TUBULAÇÃO DE DRENOS DE AR COND.
 - ENCHIMENTO P/ PASSAGEM DE TUBULAÇÃO
 - FURO NO VIGAMENTO P/ PASSAGEM DE TUBULAÇÃO
 - VIGAMENTO SEGUNDO O PROJETO ESTRUTURAL
 - C.I. CAIXA DE INSPEÇÃO - Ø60cm
 - C.G. CAIXA DE GOROURA - TIPO CASA SANO
 - C.P. CAIXA DE PASSAGEM - 60x60cm

NOMECLATURA

- AF - COLUNA DE ÁGUA FRIA
- TQ - TUBO DE QUEDA DE ESGOTO
- CV - COLUNA DE VENTILAÇÃO
- AP - COLUNA DE ÁGUAS PLUVIAIS
- DR(AC) - COLUNA DE DRENOS DE AR COND.
- REC.AL - RECALQUE
- EXT - EXTRAVAZOR
- LIMP - LIMPEZA
- S.S. - BACIA SANITÁRIA
- LAV - LAVATÓRIO
- DUCH - DUCHA MANUAL
- CH - CHUVEIRO
- FILT - FILTRO
- M.L.L. - MÁQUINA DE LAVAR LOUÇA
- TANQ - TANQUE DE LAVAR ROUPA
- M.L. - MÁQUINA DE LAVAR ROUPA
- MIC - MICTÓRIO
- S.C. - SIFÃO COPO
- TORN - TORNEIRA DE USO GERAL
- C.I. - CAIXA DE INSPEÇÃO
- C.G. - CAIXA DE GOROURA
- C.P. - CAIXA DE PASSAGEM P/ ÁGUAS PLUVIAIS

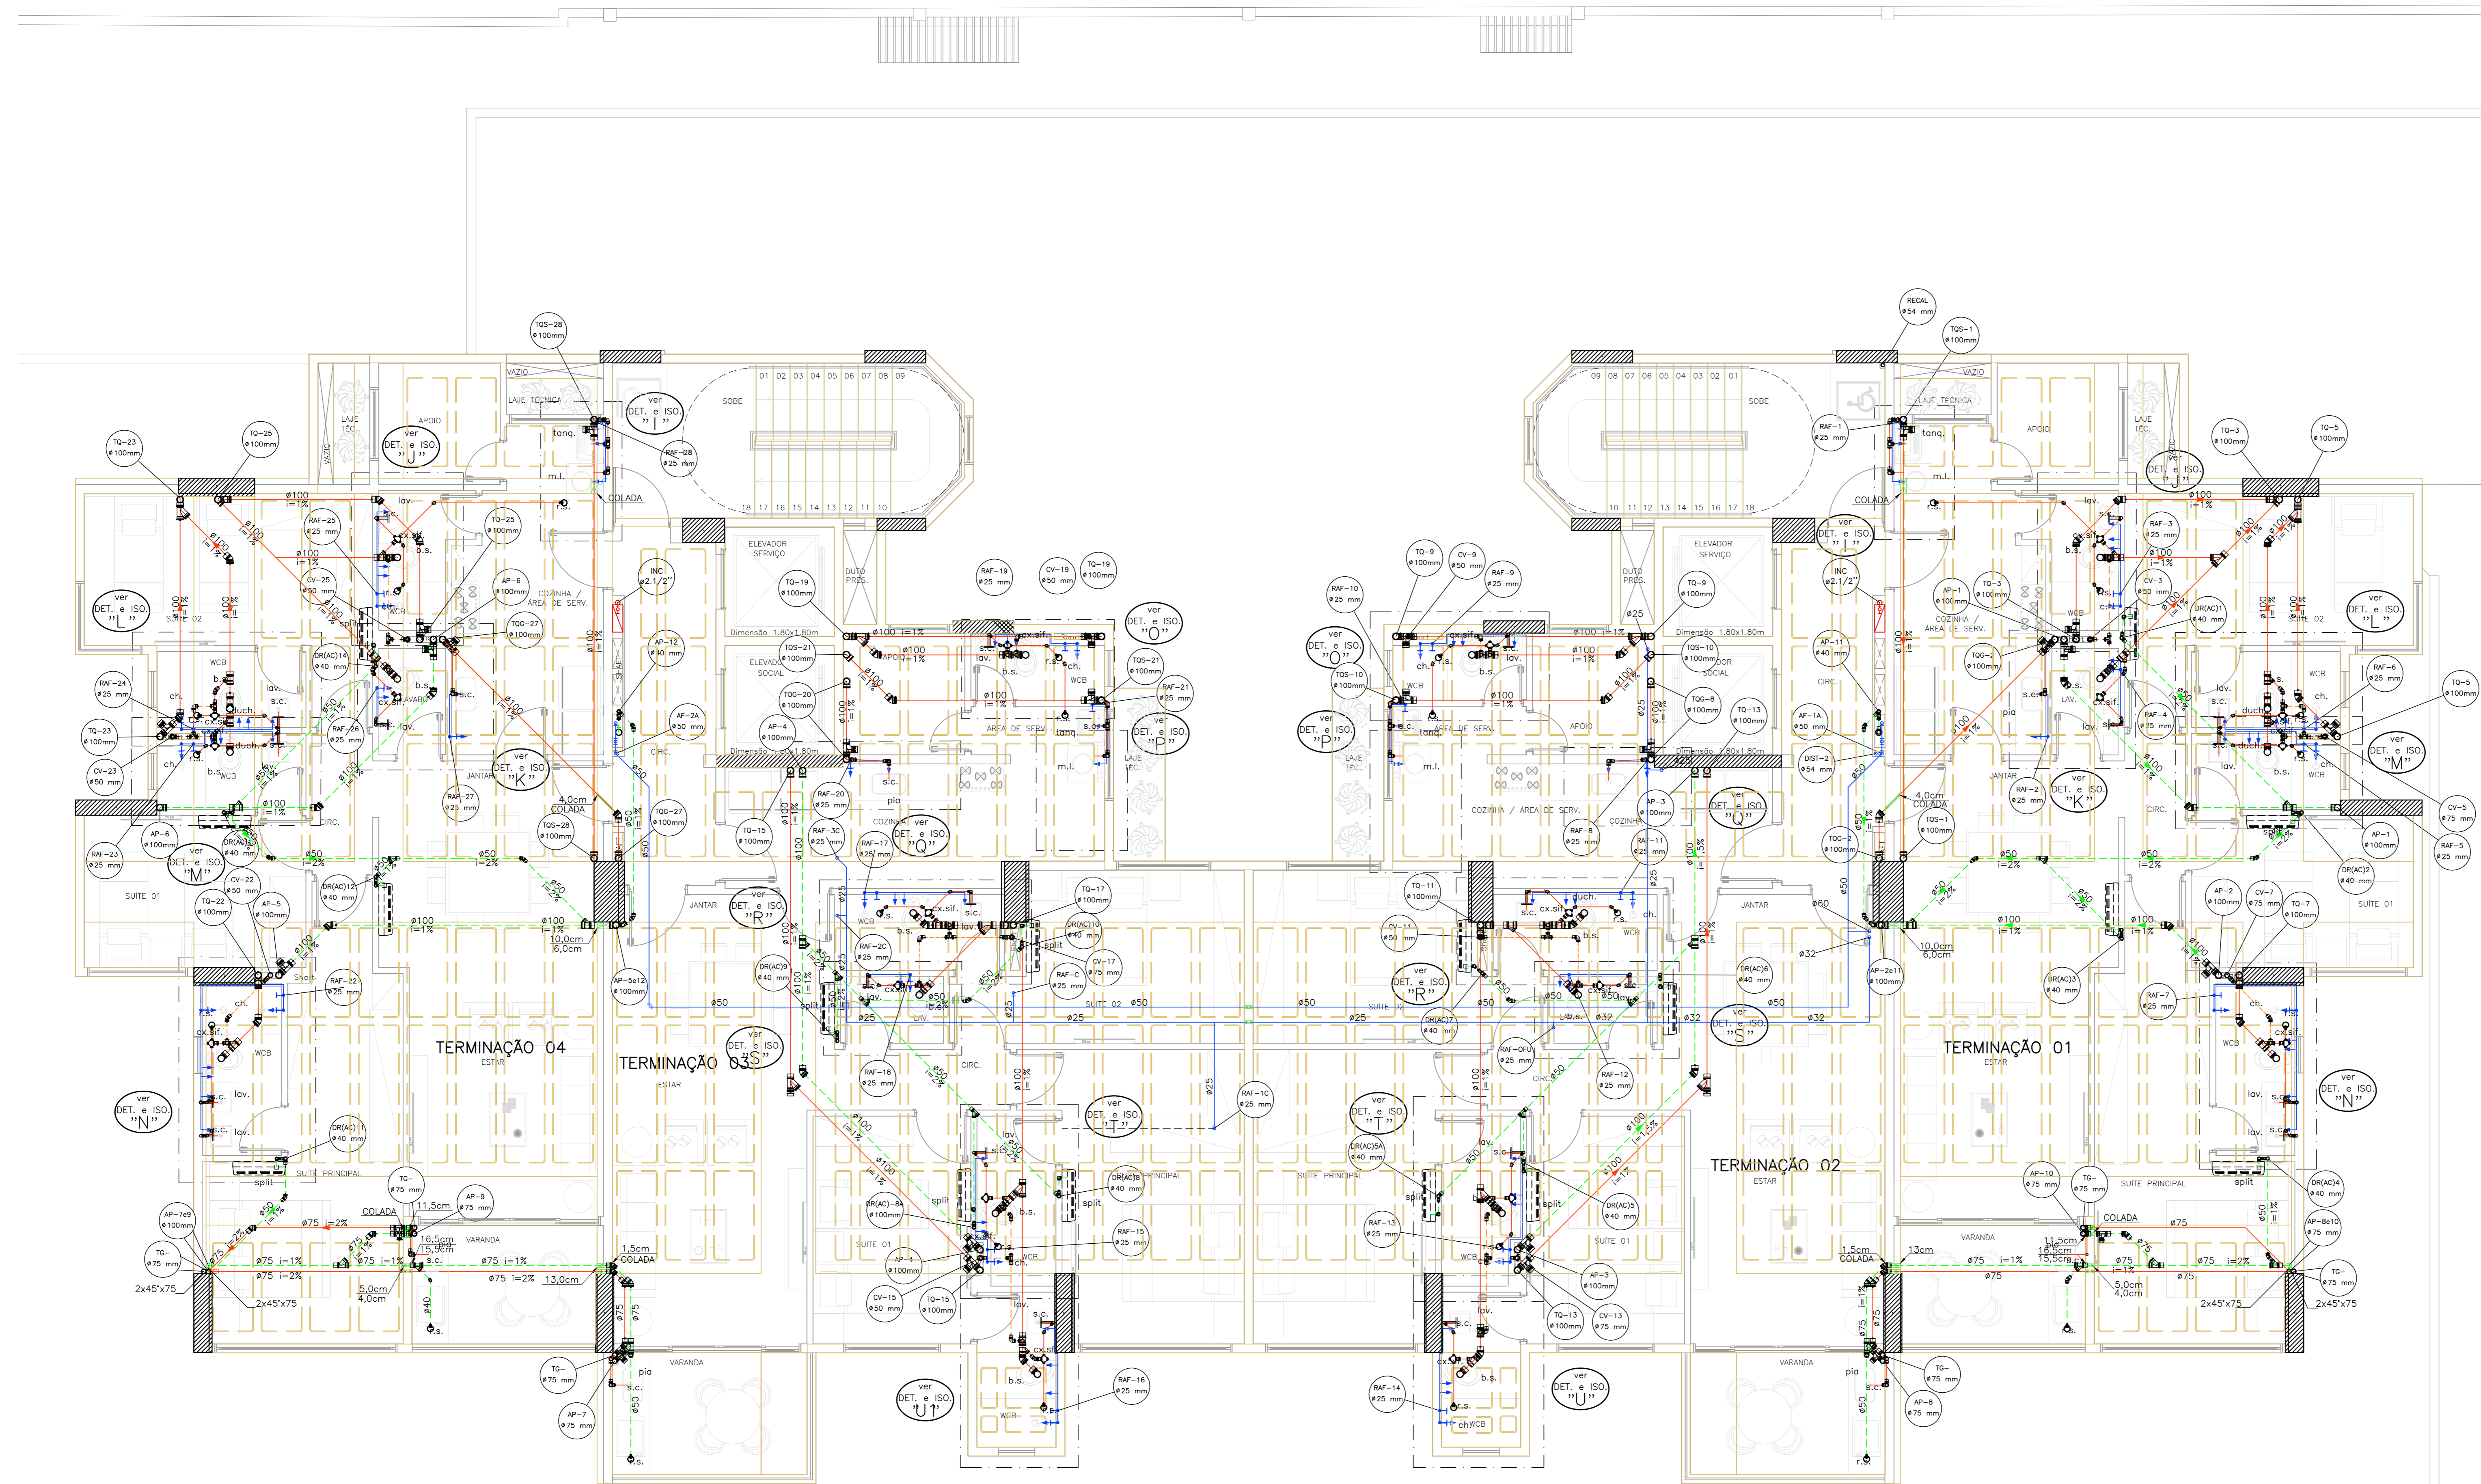

REVISÃO	DESCRIÇÃO DA REVISÃO	DATA

PROPRIETÁRIO: CONSTRUTORA DELMAN SAMPAIO LTDA
CNPJ: 08.309.143/0001-91

RESP. TÉCNICO:

PROJETO: ENGº CIVIL - GERALDO FERREIRA GOMES
CREA: 4017-10/AL - R.A.P. 021/180269-0

ESQUEMA GERAL - 1º PAVIMENTO
ESCALA: 1/50

RUA PROFESSORA EDITH BRANDÃO NOGUEIRA
(ANTIGA RUA 22)

OBS:
- RECOMENDAMOS QUE NOS SUPORTES DAS PRUMADAS DE ESGOTO E ÁGUAS PLUVIAIS (DESVIOS) SEJA UTILIZADO DISPOSITIVO AMORTECEDOR (ANEIS DE BORRACHA) COM A FINALIDADE DE REDUZIR O RUÍDO PROVOCADOS PELOS EFLUENTES.
- OS DIÂMETROS DOS BARRILETES INDIVIDUAIS ESTÃO INDICADOS NO ESQUEMA GERAL DO 2º AO 11º PAVIMENTO.
- VER FURROS NA ESTRUTURA PARA PASSAGEM DAS TUBULAÇÕES.
- VERIFICAR AS INTERFERÊNCIAS DOS FURROS DAS BACIAS SANITÁRIAS E DOS RALOS DE PISO COM AS NERVURAS DAS CUBETAS DO PROJETO ESTRUTURAL.

AUTOR DO PROJETO:

PROJETO HIDRO-SANITÁRIO - AS BUILT

OBJETO: EDIFÍCIO MERLOT

LOCAL: RUA PROFESSORA EDITH BRANDÃO NOGUEIRA, Nº162 - BARRIO DE JATUÇA - MACEIÓ - ALAGOAS

DESENHO: ENDRYO MACHADO DATA: JAN/2026 ESCALA: 1/50 ANO DE PROJETO: MER-HST-A-005-10PAVTO-00

ASSINADO: **ESQUEMA GERAL - 1º PAVIMENTO**

COD. EMPREENH.	ESPECIFICAÇÃO	FASE	Nº DESENHO	CODIGO DESENHOS	REVISÃO
MER	HST	A	005	10PAVTO	00