


**LEGENDA**

- TUBULAÇÃO DE ÁGUA FRIA
- TUBULAÇÃO DE ESGOTO
- TUBULAÇÃO DE VENTILAÇÃO
- TUBULAÇÃO DE ÁGUAS PLUVIAIS
- TUBULAÇÃO DE DRENOS DE AR COND.
- ENCHIMENTO P/ PASSAGEM DE TUBULAÇÃO
- FURO NO VIGAMENTO P/ PASSAGEM DE TUBULAÇÃO
- VIGAMENTO SEGUNDO O PROJETO ESTRUTURAL
- C.I. CAIXA DE INSPEÇÃO - Ø60cm
- C.G. CAIXA DE GORDURA - TIPO CASA SANO
- C.P. CAIXA DE PASSAGEM - 60x60cm

**NOMECLATURA**

- AF - COLUNA DE ÁGUA FRIA
- TO - TUBO DE QUEDA DE ESGOTO
- CV - COLUNA DE VENTILAÇÃO
- AP - COLUNA DE ÁGUAS PLUVIAIS
- DR(A) - COLUNA DE DRENOS DE AR COND.
- RECAL - RECALQUE
- EXT - EXTRAVAZADOR
- LIMP - LIMPEZA
- B.S. - BACIA SANITÁRIA
- LAV - LAVATÓRIO
- DUCH - DUCHA
- CH - CHUVEIRO
- FILT - FILTRO
- M.L.L. - MÁQUINA DE LAVAR LOUÇA
- TANQ - TANQUE DE LAVAR ROUPA
- M.L. - MÁQUINA DE LAVAR ROUPA
- MIC - MISTÓRIO
- S.C. - SIFÃO COPO
- TORN - TORNEIRA DE USO GERAL
- C.I. - CAIXA DE INSPEÇÃO
- C.G. - CAIXA DE GORDURA
- C.P. - CAIXA DE PASSAGEM P/ ÁGUAS PLUVIAIS

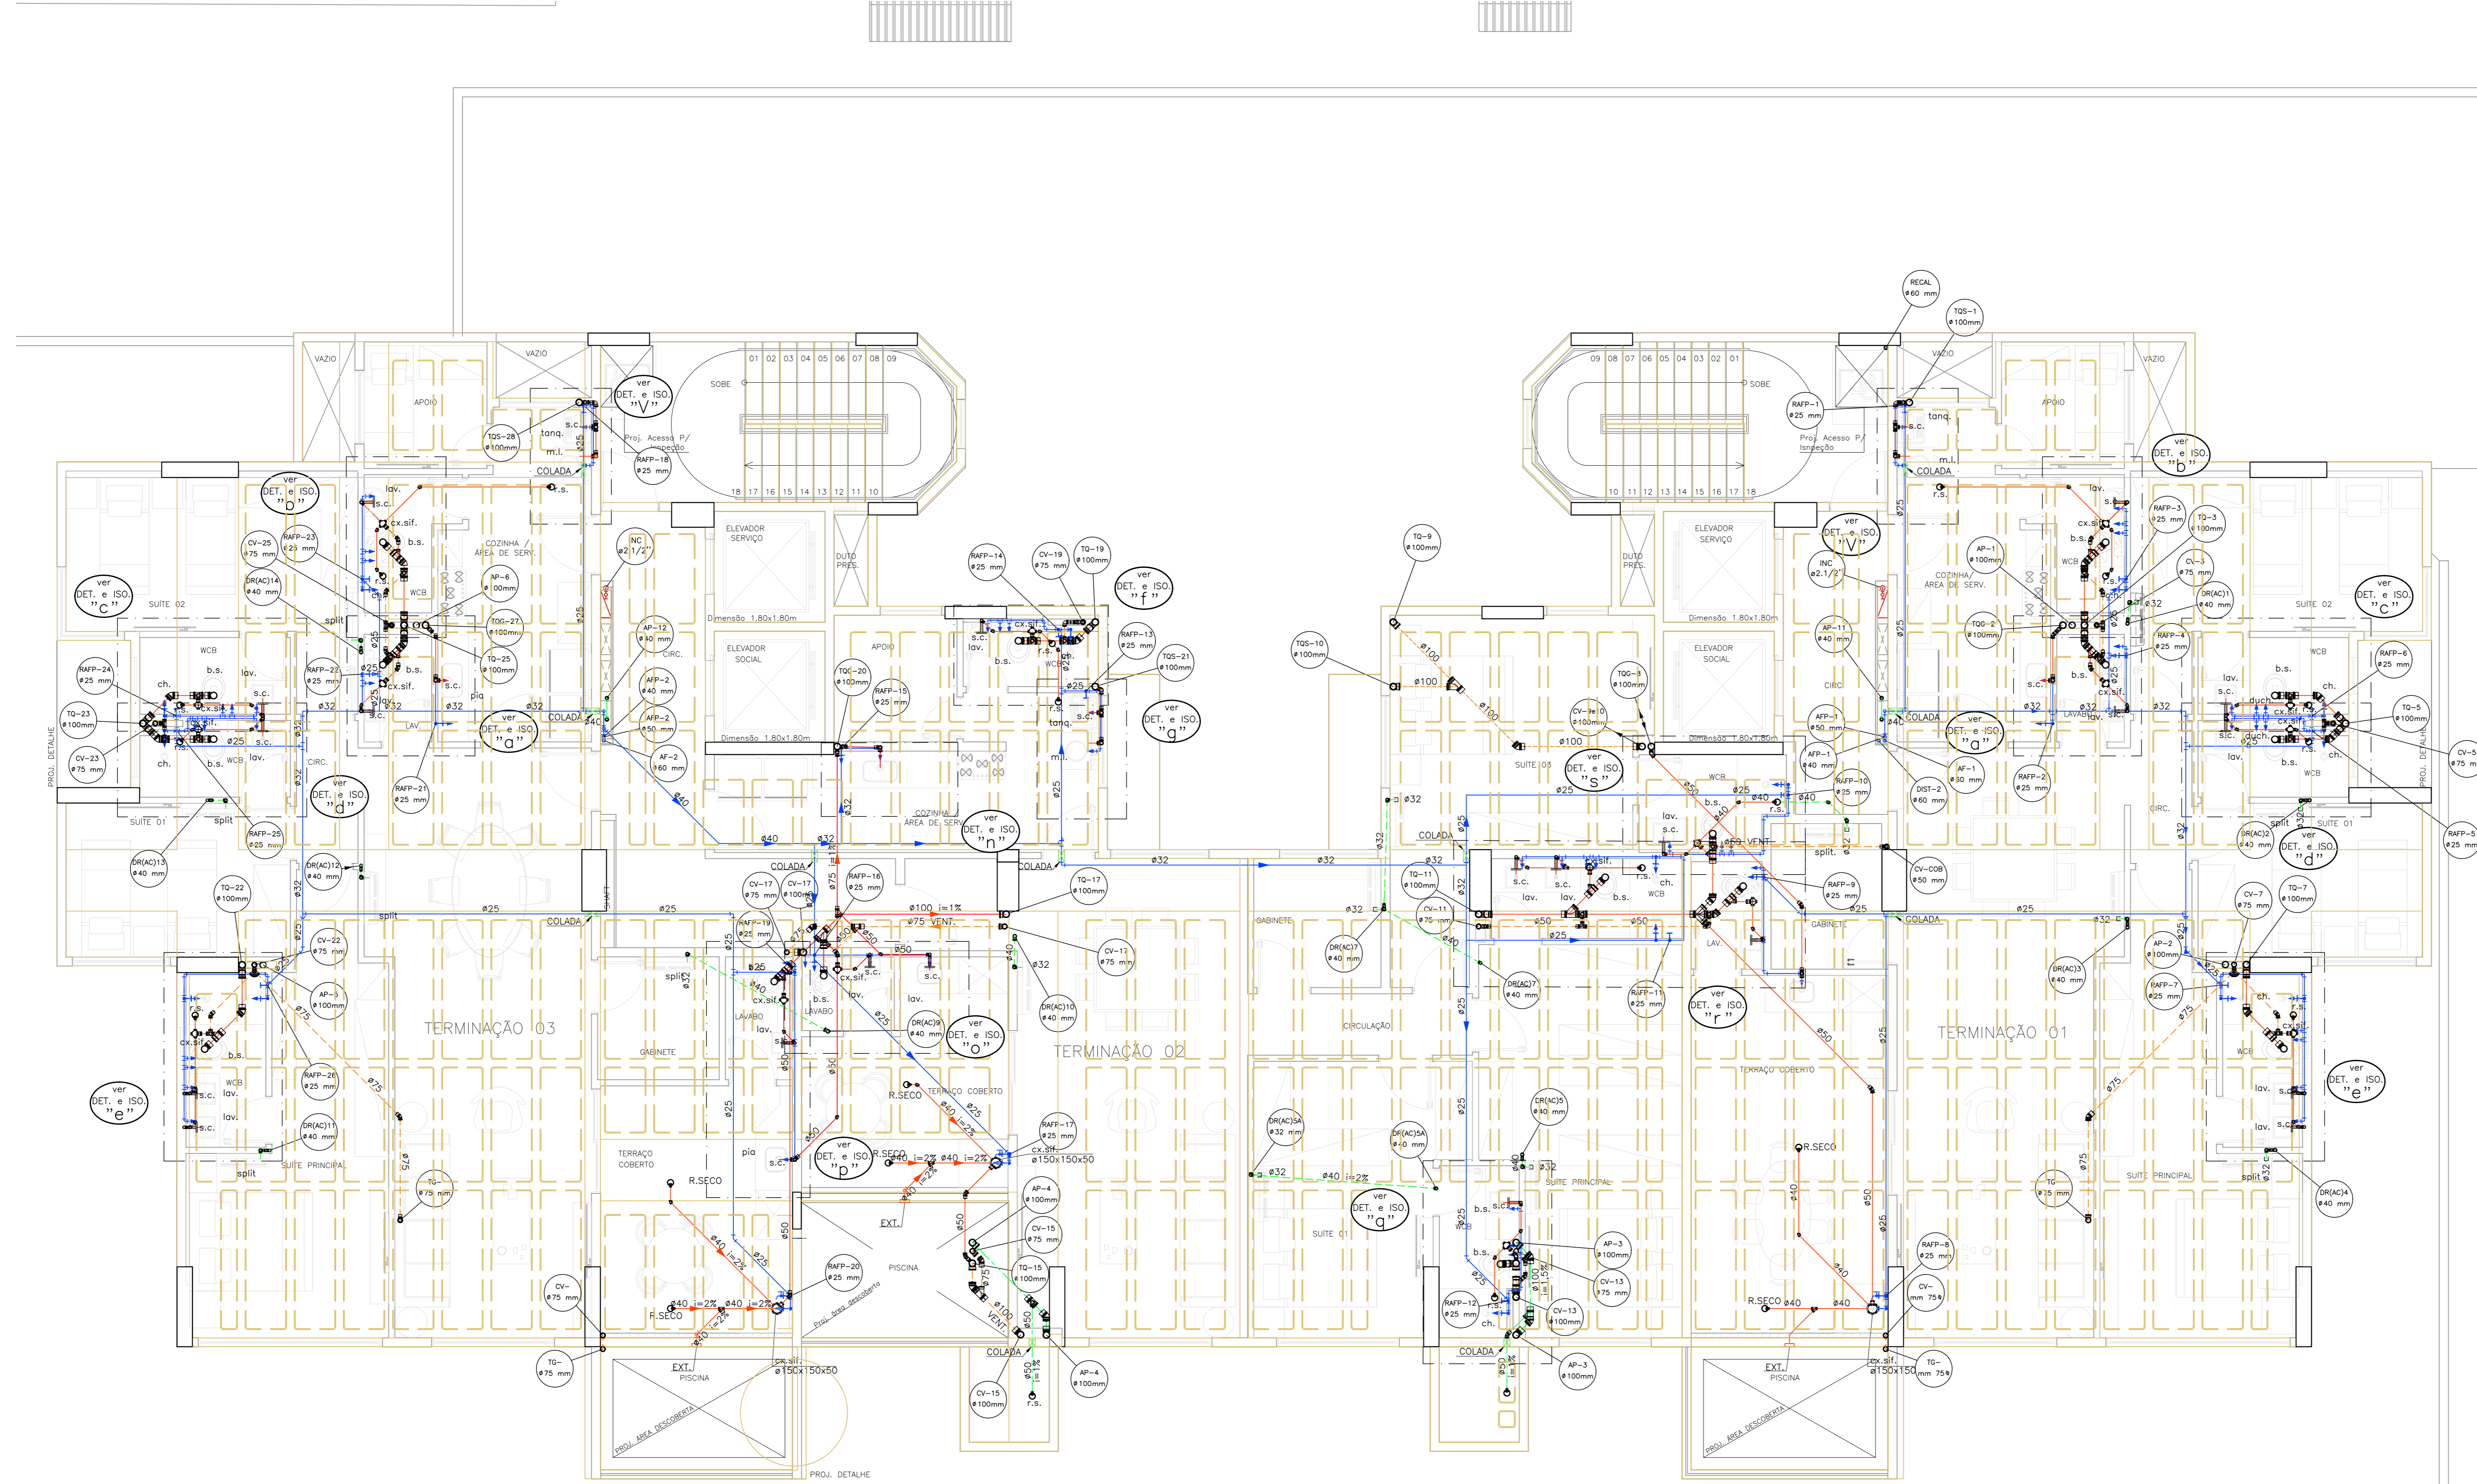

ESQUEMA GERAL - COBERTURA  
ESCALA: 1/50

REVISÃO	DESCRIÇÃO DA REVISÃO	DATA

PROPRIETÁRIO: CONSTRUTORA DELMAY SAAMPANO LTDA  
 CNPJ: 08.329.143/0001-91

RESP. TÉCNICO:

PROJETO: ENQº CIVIL - GENILDO FERRERA GOMES  
 CREA 4017 - 103/AI - R.N.P. 021.80329-0

AUTOR DO PROJETO:

ENGENHARO - Modernos Engenharia e Arquitetura Ltda.

TÍTULO: PROJETO HIDRO-SANITÁRIO - AS BUILT

OBRA: EDIFÍCIO MERLOT

LOCAL: RUA PROFESSORA EDITH BRANDÃO NOGUEIRA, Nº162 - BAIRRO DE JATIÚCA - MACEIO - ALAGOAS

DESENHO: ENDRYO MACHADO	DATA: JAN/2026	ESCALA: 1/50	ARQ. ELETRÔNICO: MER-HST-A-008-COBERTU-00
-------------------------	----------------	--------------	---

ASSINATURA: ESQUEMA GERAL - COBERTURA

COD. IMPRENSA: ESPECIALIDADE: FASE Nº DESENHO: CÓDIGO DESENHO: REVISÃO:

M E R H S T A O O B C O B E R T U O O


ESCALA: 1/50

RUA PROFESSORA EDITH BRANDÃO NOGUEIRA  
 (ANTIGA RUA 22)