


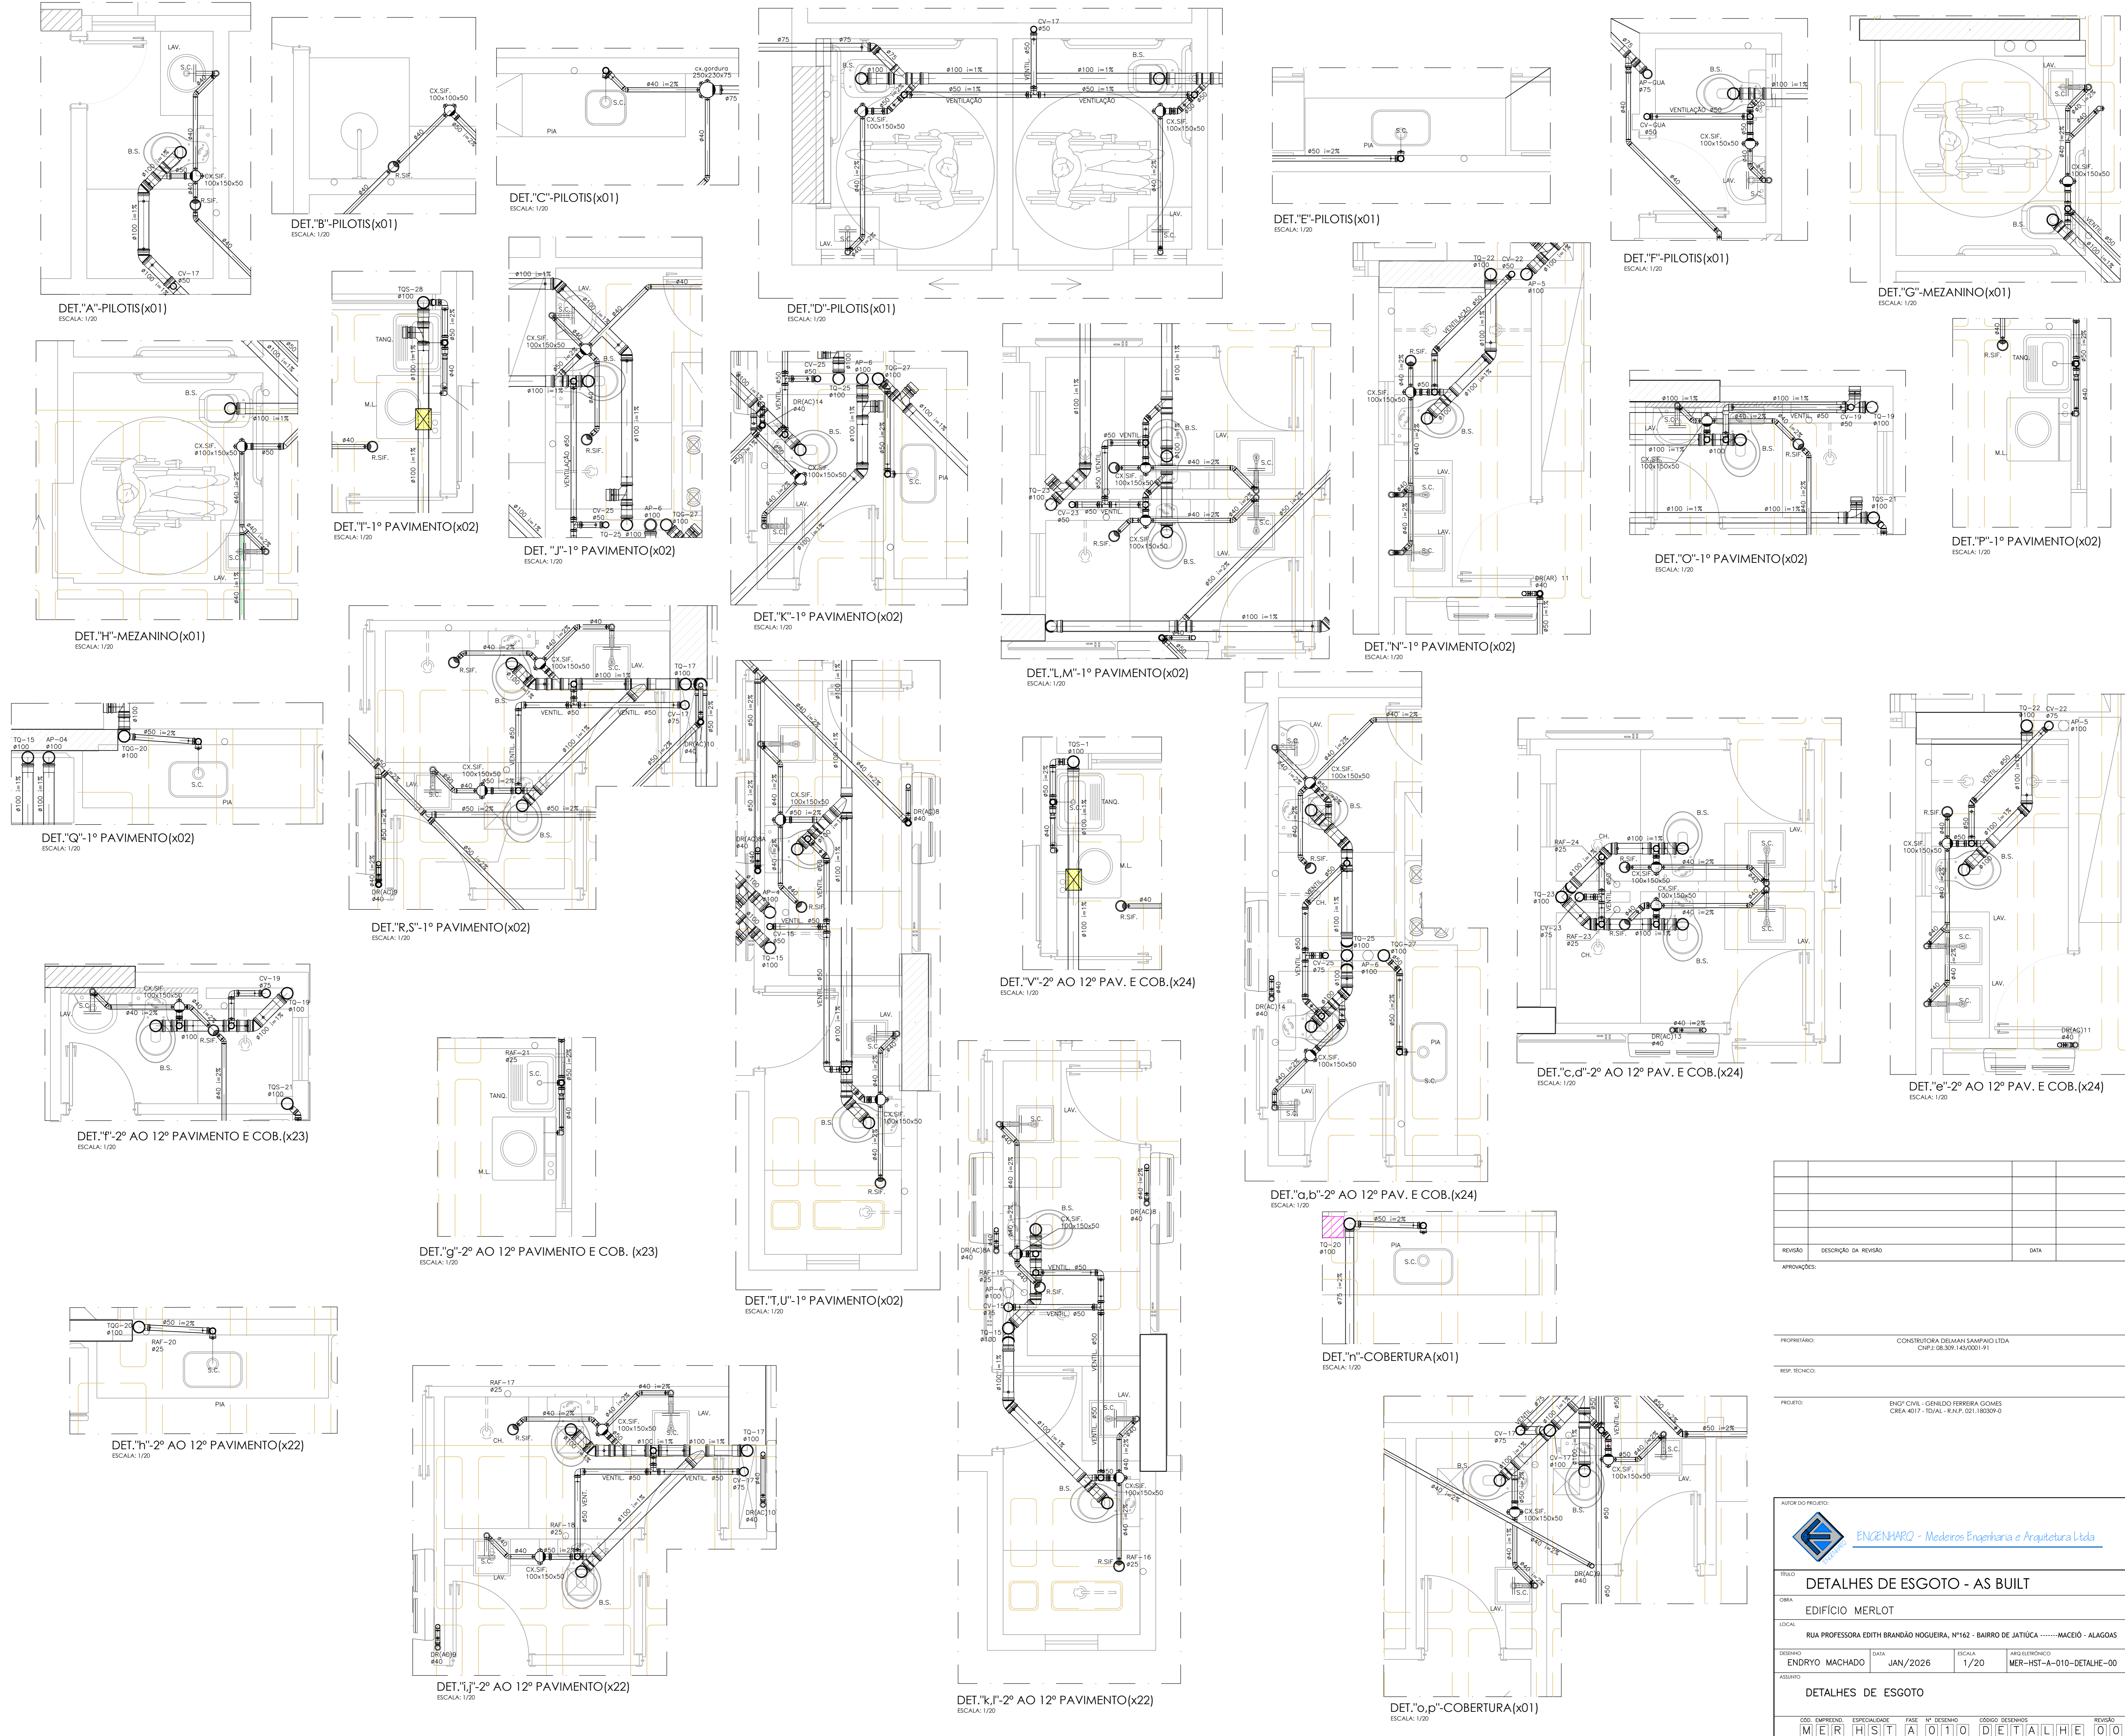REVISÃO	DESCRIÇÃO DA REVISÃO	DATA

PROPRIETÁRIO: CONSTRUTORA DELMAN SAMPÃO LTDA
CNPJ: 08.309.143/0001-91

RESP. TÉCNICO:

PROJETO: ENGº CIVIL - GENALDO FERREIRA GOMES
CREA 4017 - TOVALL - R.A.P. 021.18039-0

ENCENHARO - Medeiros Engenharia e Arquitetura Ltda

TÍTULO: DETALHES DE ESGOTO - AS BUILT

OBRA: EDIFÍCIO MERLOT

LOCAL: RUA PROFESSORA EDITH BRANDÃO NOGUEIRA, Nº162 - BARRIO DE JATUICA - MACEIÓ - ALAGOAS

DESENHO: ENDRYO MACHADO DATA: JAN/2026 ESCALA: 1/20 ANO DE PROJETO: MER-HST-A-010-DETALHE-00

DETALHES DE ESGOTO

COD. EMPREENH.	ESPECIALIDADE	FASE	Nº DESENHO	CODIGO DESENHO	REVISÃO
MER	HST	A	010	DETALHE	00