



CENTRO DE MEDIÇÃO P/ 26 MEDIDORES TRIFÁSICOS - CM-02

ESC.: 1/10

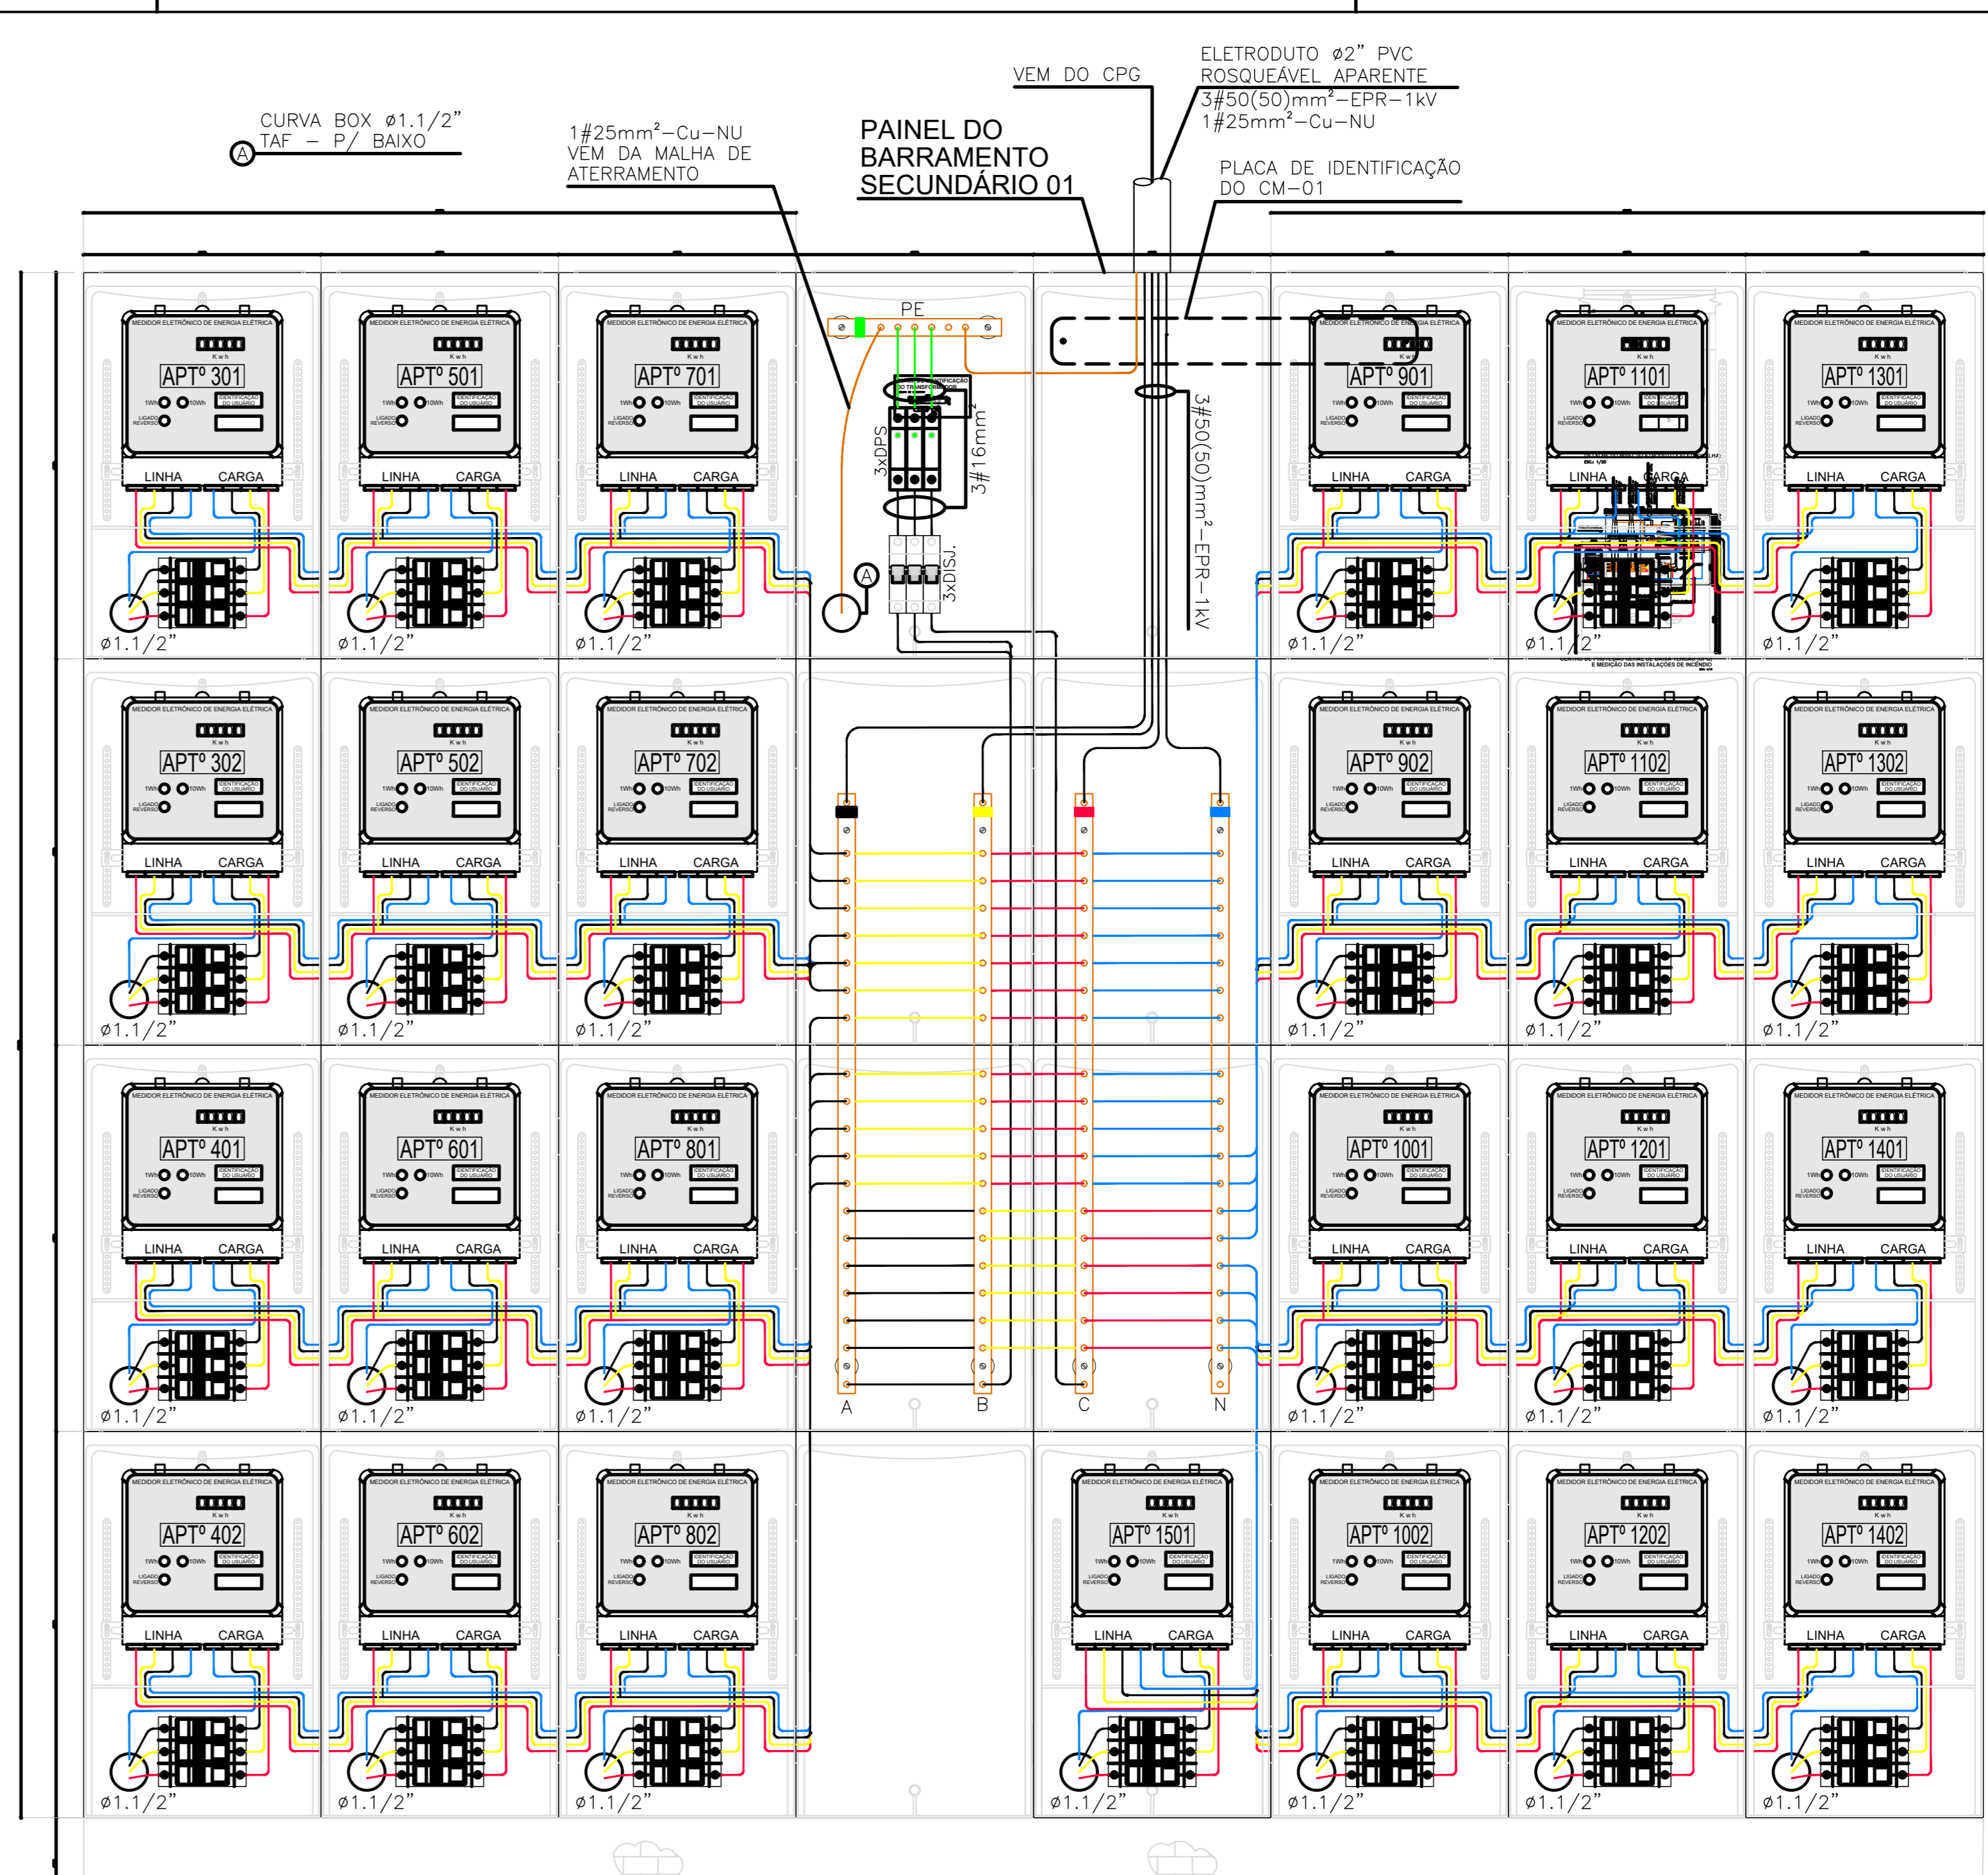


CENTRO DE MEDIÇÃO P/ 25 MEDIDORES TRIFÁSICOS - CM-01

ESC.: 1/10

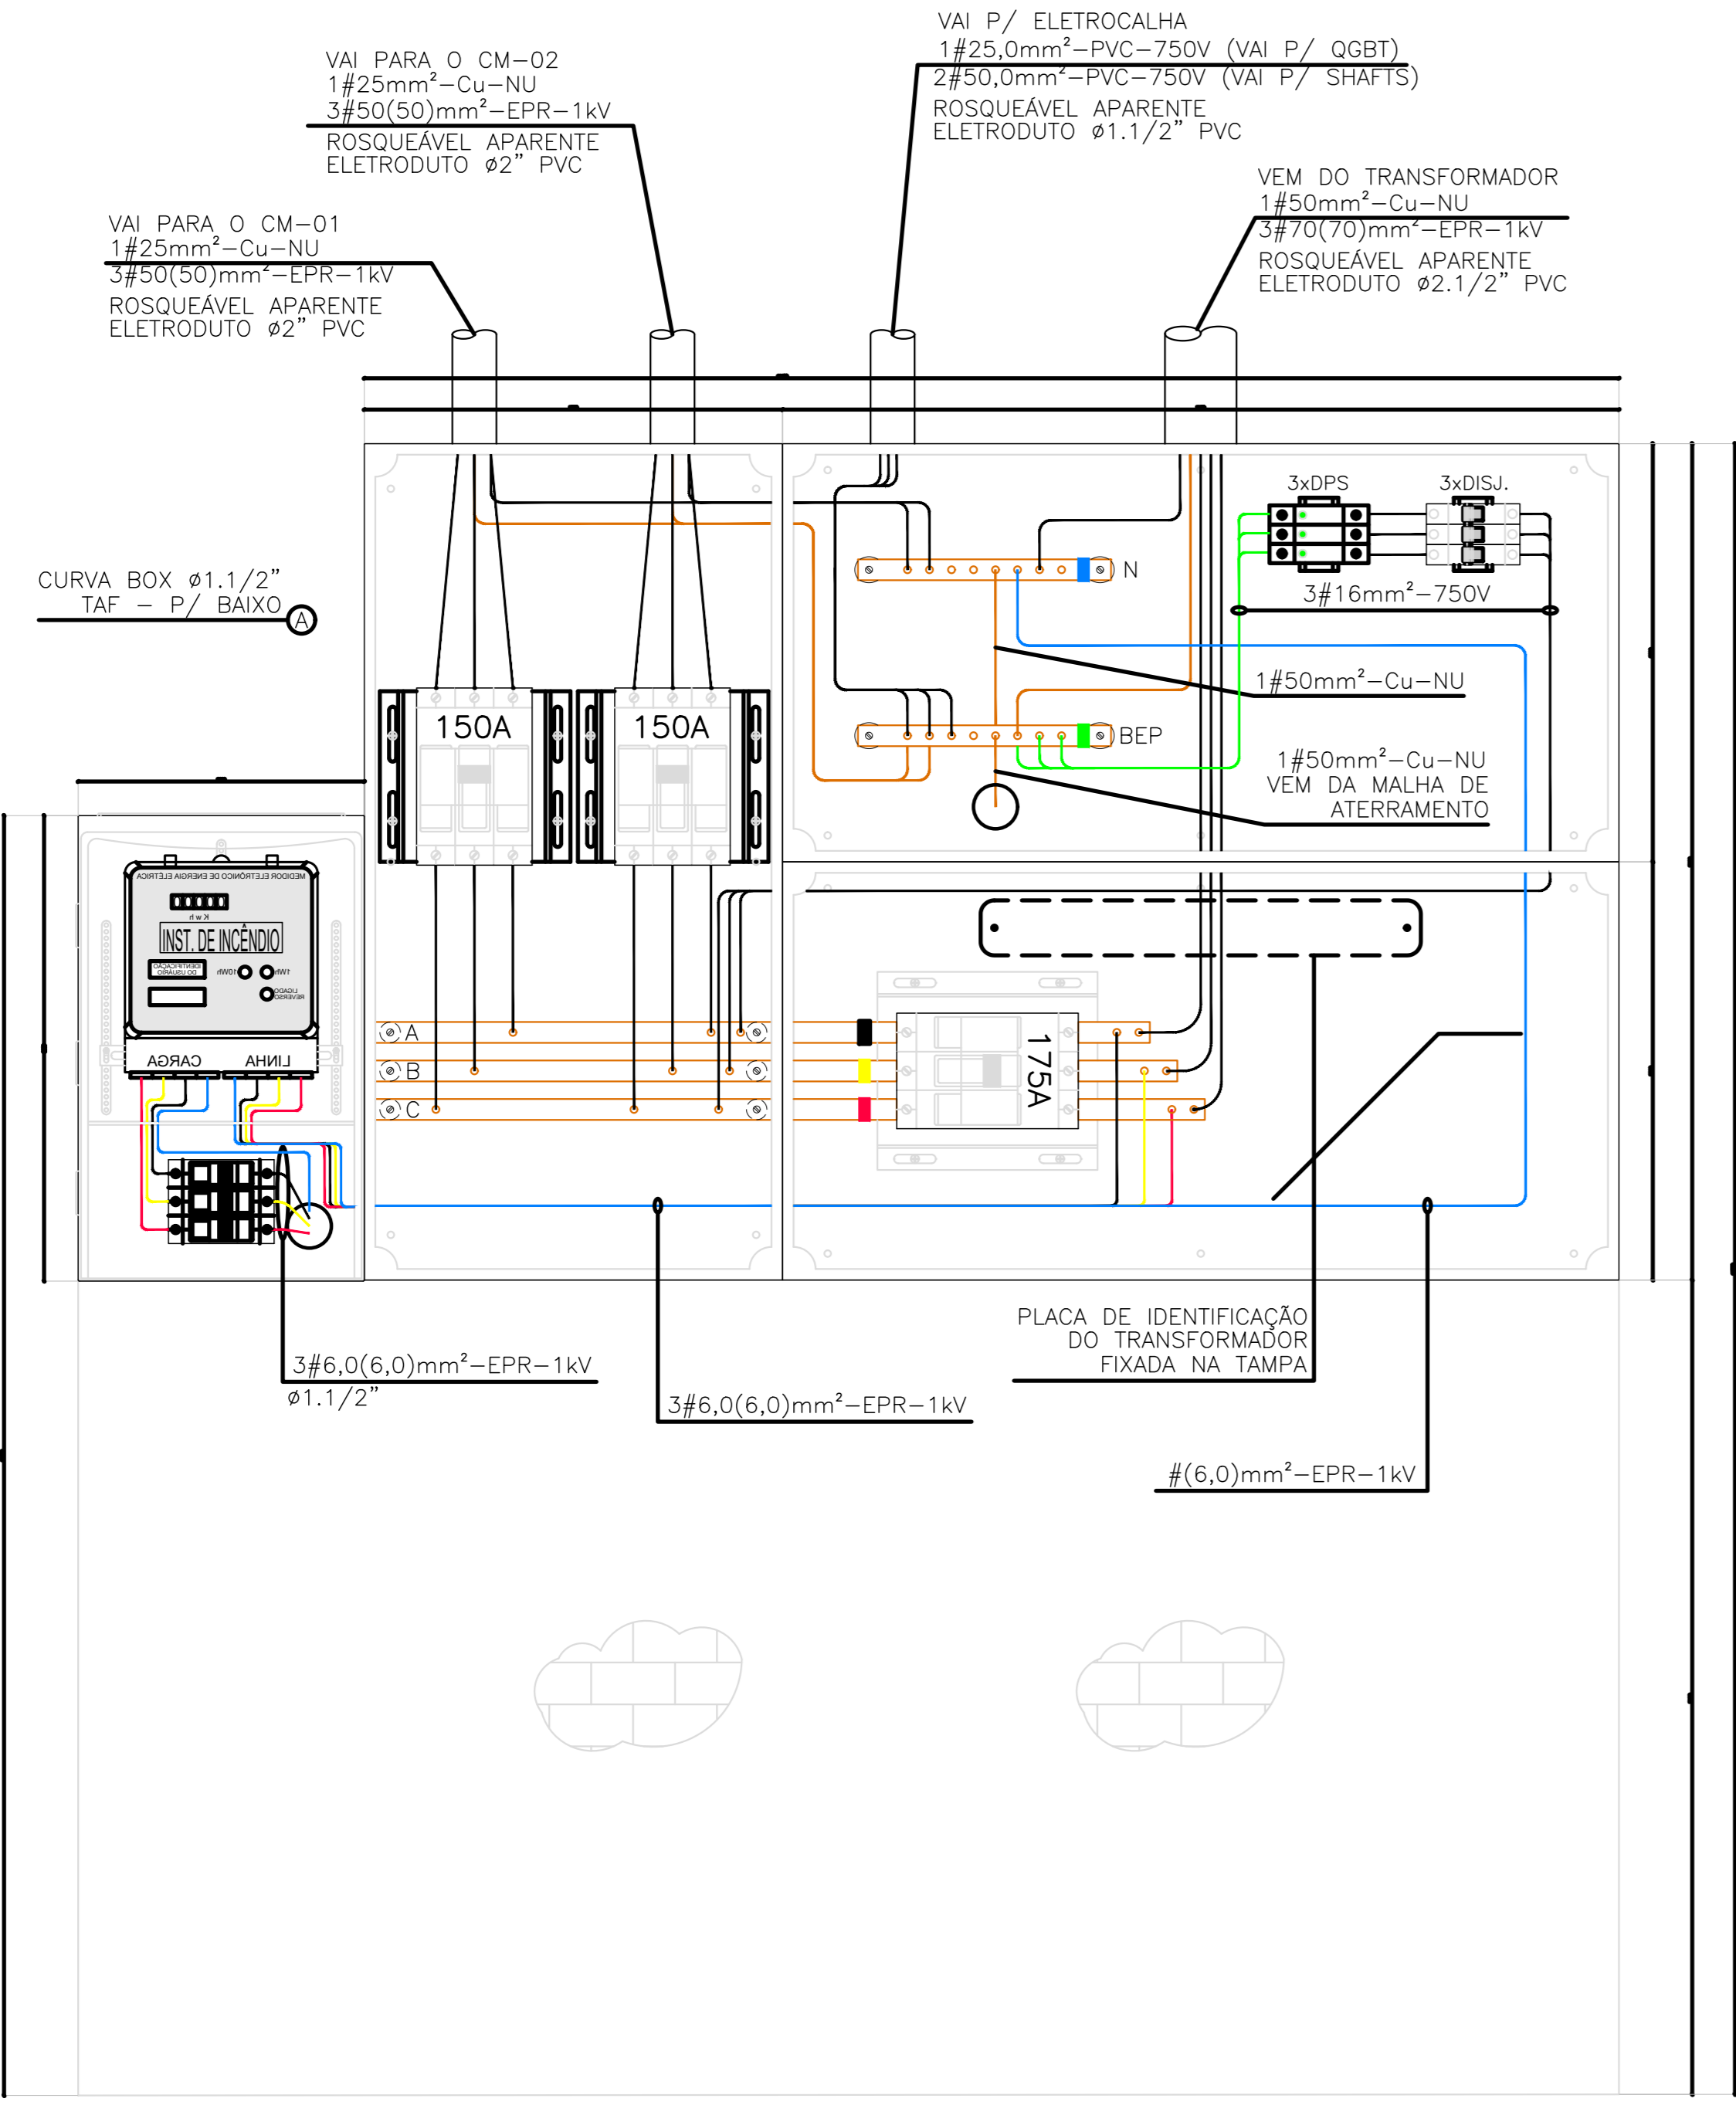

CENTRO DE PROTEÇÃO GERAL DE BAIXA TENSÃO (CPG) E MEDIÇÃO DAS INSTALAÇÕES DE INCÊNDIO

ESC.: 1/10

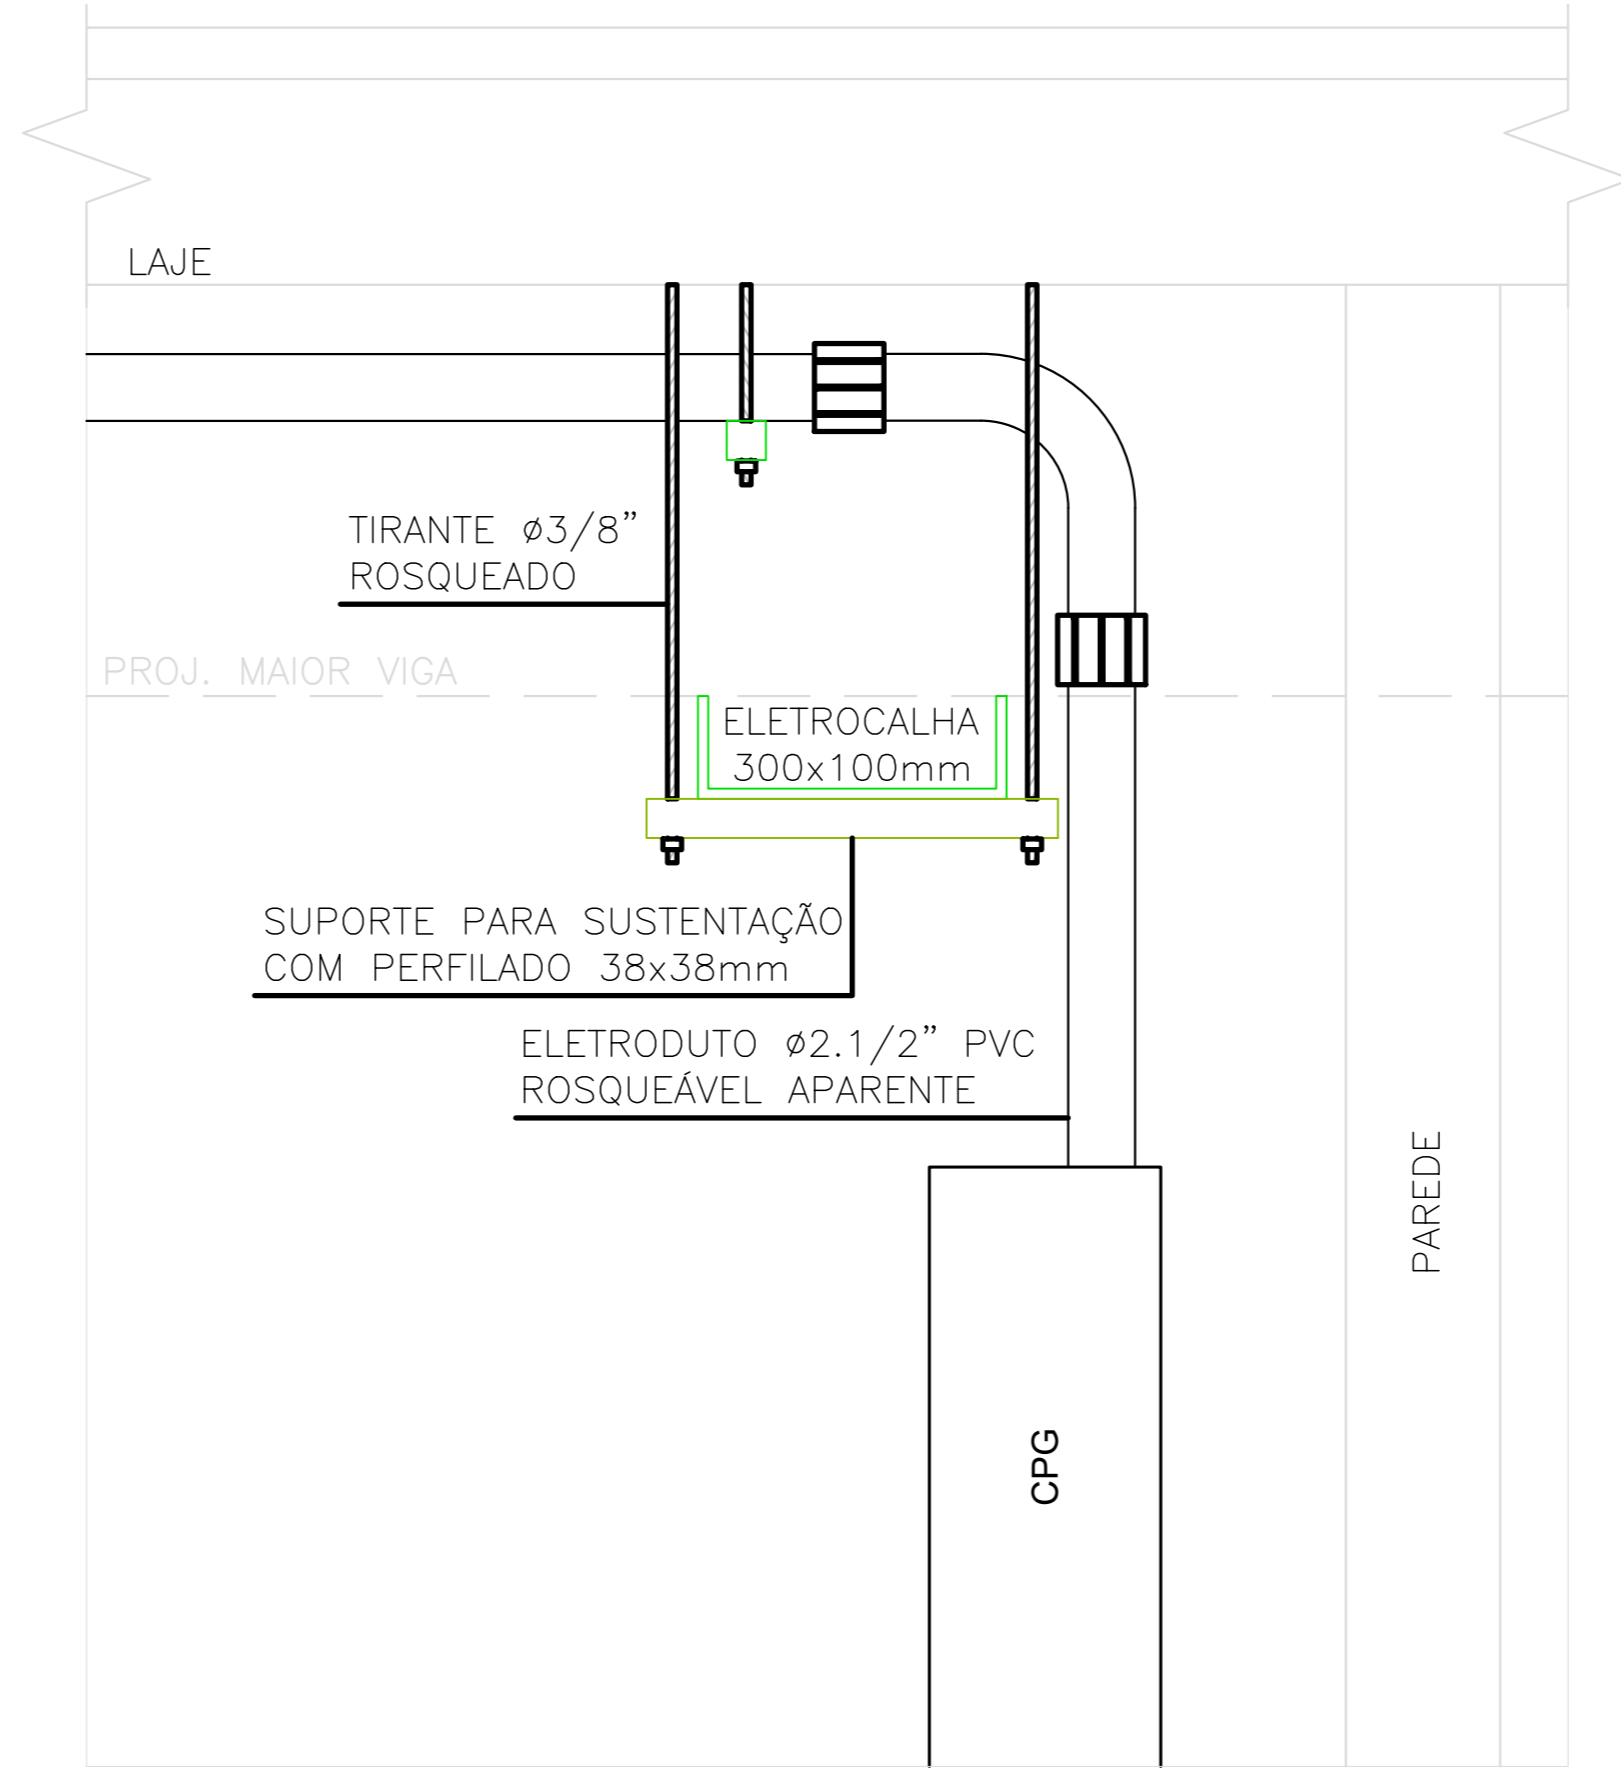

MEDIÇÃO DE ENERGIA - CPG DETALHE DO NÍVEL (ELETRODUTO x ELETROCALHA)

ESC.: 1/20

PLACA DE IDENTIFICAÇÃO DO TRANSFORMADOR
 MEDIDAS EM MILÍMETROS

8	8	8	8	8	8
8	8	8	8	8	8

REVISÃO	DESCRIÇÃO	DATA	REVISADO POR
01	AS BUILT	JAN / 2026	ISADORA ALVES
02			

EngeARC
ENGENHARIA
 PROJETOS & CONSULTORIA
 ruiiter.engearc@gmail.com - 99935-9188
 eduardo.engearc@gmail.com - 999829412
 CNPJ: 18.151.686/0001-87 - Maceió/Alagoas

APROVAÇÃO:		PROPRIETÁRIO	
RESPONSÁVEL TÉCNICO			
PROJETO: ELÉTRICO DE BAIXA TENSÃO			
PROPRIETÁRIO: CONSTRUTORA DELMAN SAMPAIO LTDA.			
CLIENTE: CONSTRUTORA DELMAN SAMPAIO LTDA.	VERSÃO: 1.0	ESCALA: 1/75	ABREVIAÇÃO OBRA: MER
OBRA: EDIFÍCIO MERLOT			
LOCAL: RUA PROF. EDITH BRANDÃO NOGUEIRA, Nº162 BAIRRO DA JATIÚCA, MACEIÓ - AL	EVENTO: PROJETO	AUTOR: EDUARDO GUEDES	DATA: OUTUBRO / 2022
TÍTULO: DETALHE DOS MEDIDORES	DESENHO: ISADORA ALVES	OUTUBRO / 2022	
OBSERVAÇÃO:			