


- LEGENDA**
- TUBULAÇÃO DE ÁGUA FRIA
  - TUBULAÇÃO DE ESGOTO
  - - - TUBULAÇÃO DE VENTILAÇÃO
  - - - TUBULAÇÃO DE ÁGUAS PLUVIAIS
  - - - TUBULAÇÃO DE DRENOS DE AR COND.
  - ENCHIMENTO P/ PASSAGEM DE TUBULAÇÃO
  - FURO NO VIGAMENTO P/ PASSAGEM DE TUBULAÇÃO
  - VIGAMENTO SEGUNDO O PROJETO ESTRUTURAL
  - C.I. CAIXA DE INSPEÇÃO - Ø60cm
  - C.G. CAIXA DE GORDURA - TIPO CASA SAO
  - C.P. CAIXA DE PASSAGEM - 60x60cm

- NOMECLATURA**
- AF - COLUNA DE ÁGUA FRIA
  - TQ - TUBO DE QUEDA DE ESGOTO
  - CV - COLUNA DE VENTILAÇÃO
  - AP - COLUNA DE ÁGUAS PLUVIAIS
  - DR(AC) - COLUNA DE DRENOS DE AR COND.
  - RECAL - RECALQUE
  - EXT - EXTRAZADOR
  - LIMP - LIMPEZA
  - S.S. - BACIA SANITÁRIA
  - LAV - LAVATÓRIO
  - DUCH - DUCHA MANUAL
  - CH - CHUVEIRO
  - FILT - FILTRO
  - M.L.L. - MÁQUINA DE LAVAR LOUÇA
  - TANG - TANGUE DE LAVAR ROUPA
  - M.L. - MÁQUINA DE LAVAR ROUPA
  - MIC - MICRÓRIO
  - S.C. - SIFÃO COPPO
  - TORN - TORNEIRA DE USO GERAL
  - C.I. - CAIXA DE INSPEÇÃO
  - C.G. - CAIXA DE GORDURA
  - C.P. - CAIXA DE PASSAGEM P/ ÁGUAS PLUVIAIS

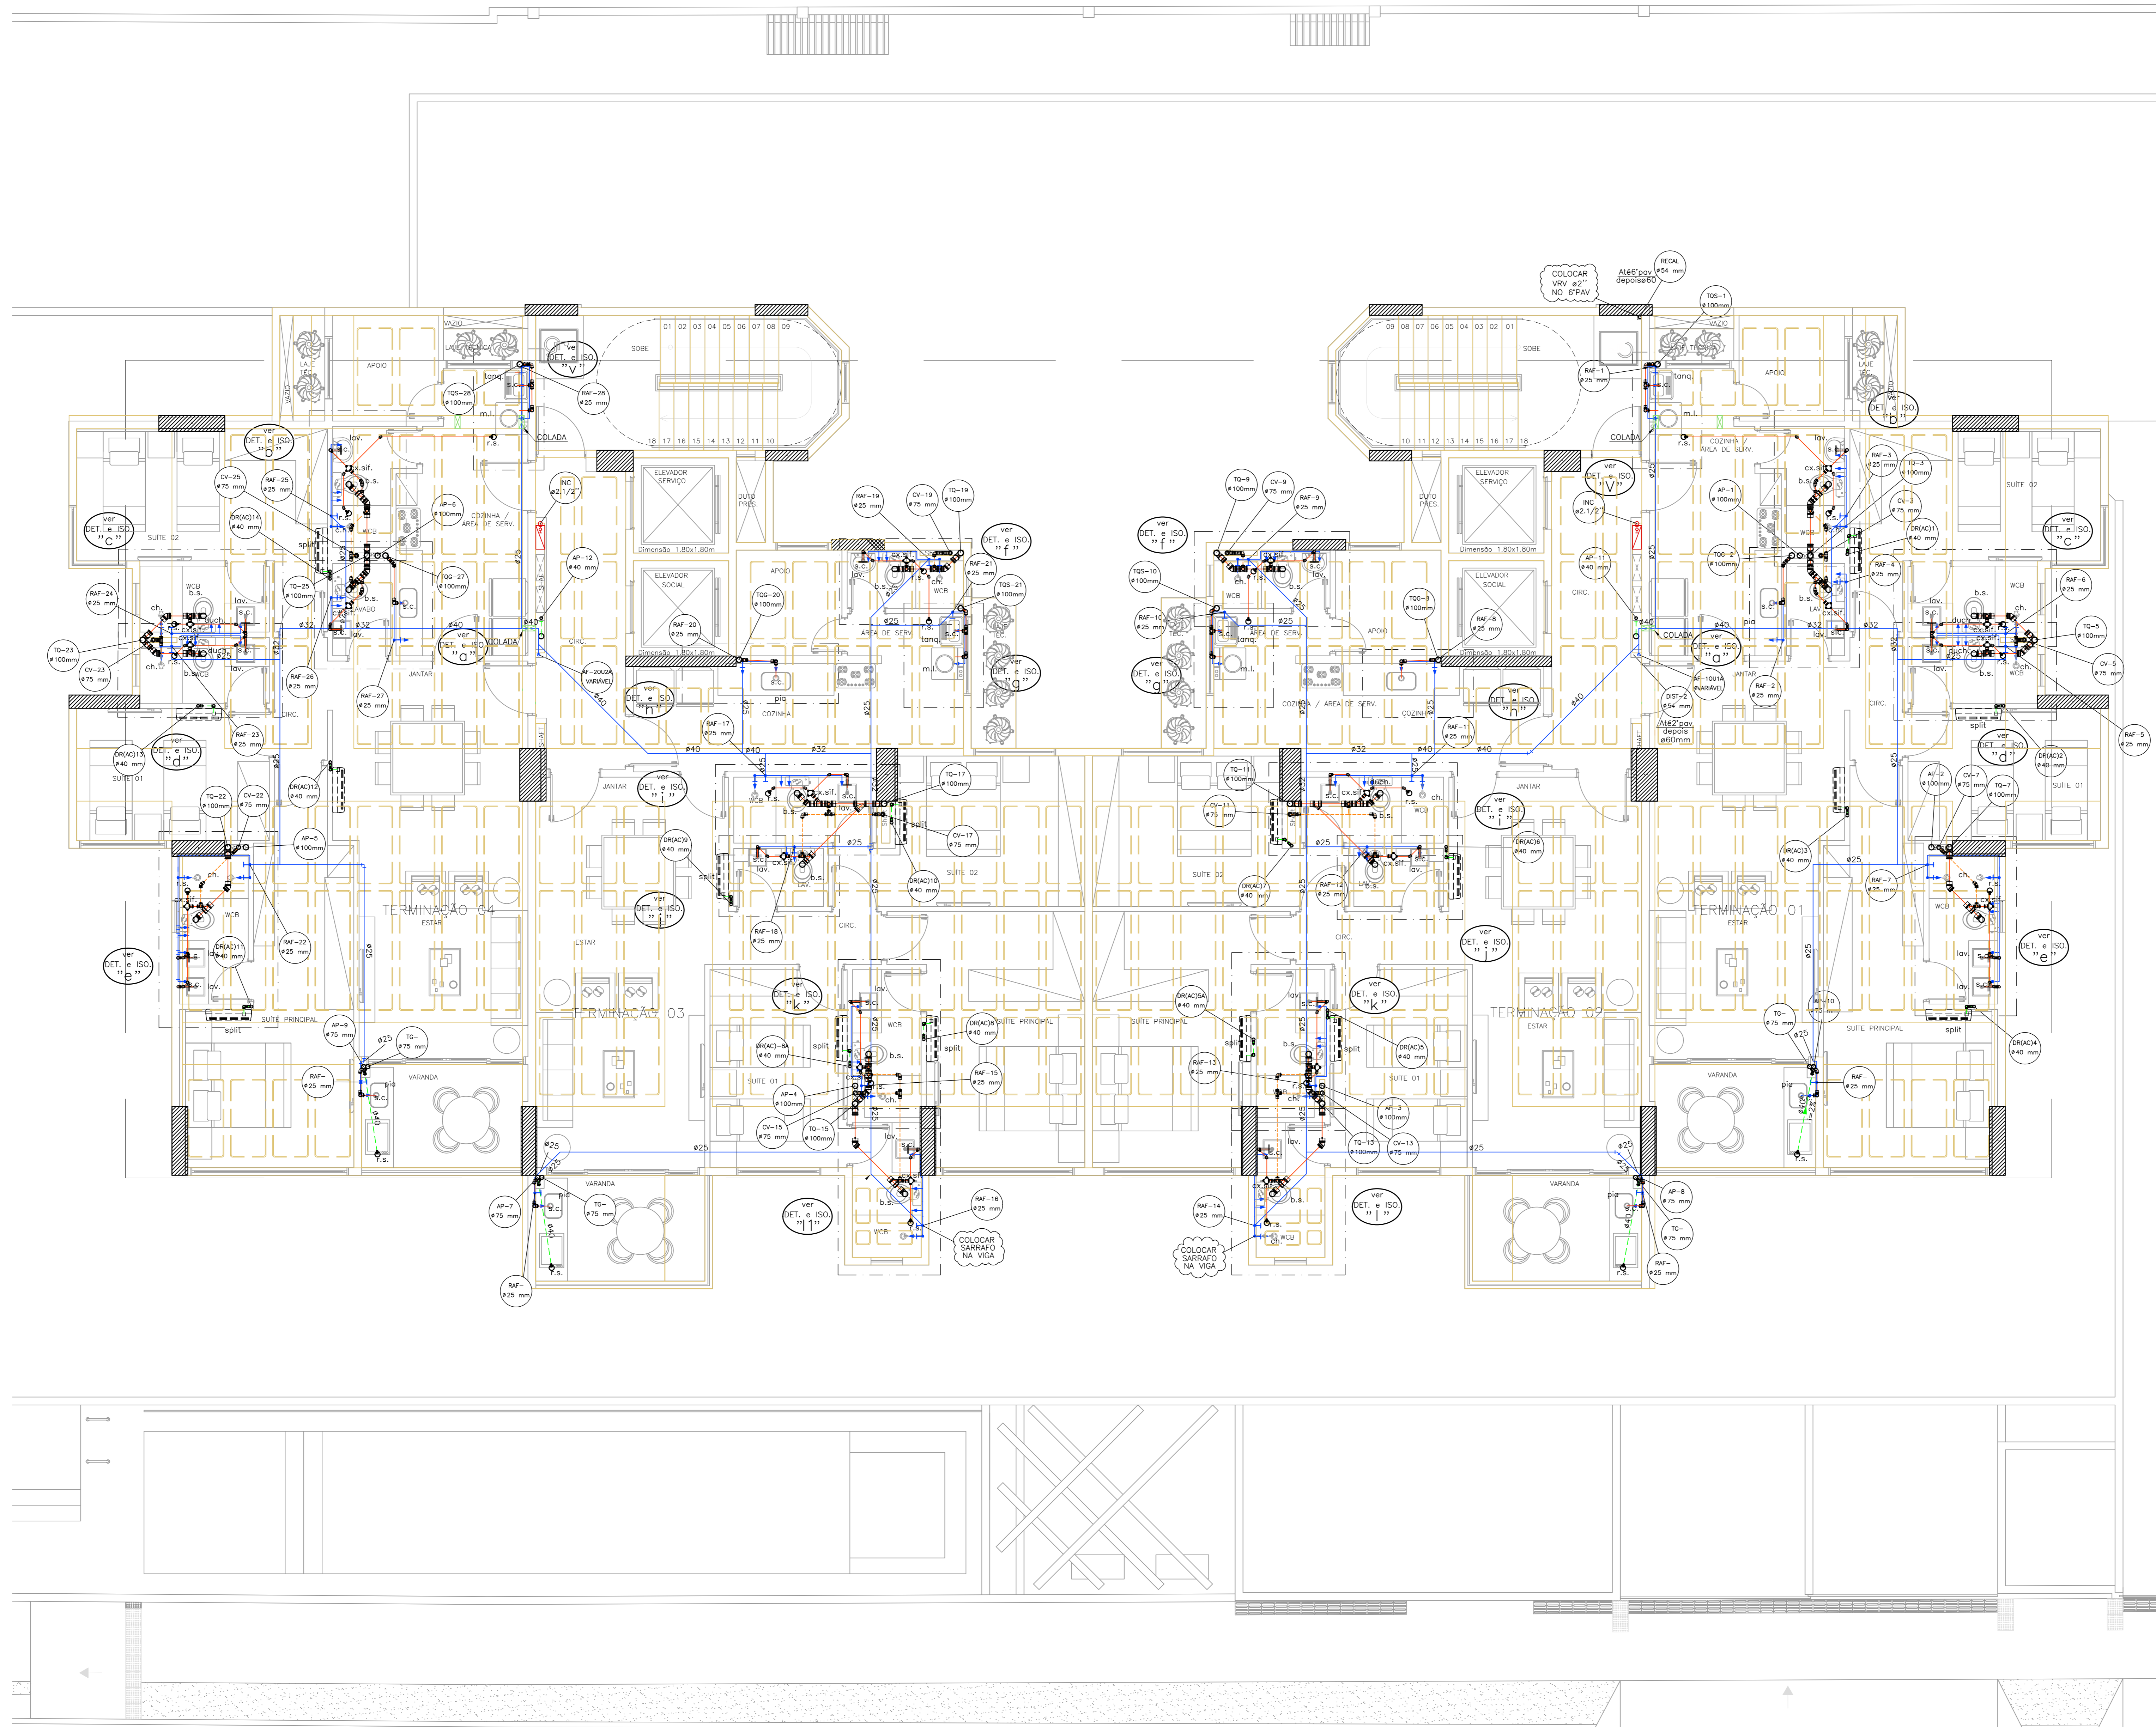

**ESQUEMA GERAL - 2º AO 11º PAVIMENTO**  
 ESCALA: 1/50

RUA PROFESSORA EDITH BRANDÃO NOGUEIRA  
 (ANTIGA RUA 22)

OBS:  
 - OS DIÂMETROS DOS BARRILES INDICADOS REFEREM-SE AOS BARRILETES DO 1º AO 11º PAVIMENTO.  
 - VER FURTO NA ESTRUTURA PARA PASSAGEM DAS TUBULAÇÕES.  
 - VERIFICAR AS INTERFERÊNCIAS DOS FURTO DAS BACIAS SANITÁRIAS E DOS RALOS DE PISO COM AS NERVURAS DAS CUBETAS DO PROJETO ESTRUTURAL.

RENK	ESP.
1	0,5
2	0,5
3	0,5
4	0,4
5	0,5
6	0,5
7	0,5
8	0,5
9	0,5
10	0,4
11	0,4
REVISÃO	DESCRIÇÃO DA REVISÃO	DATA

PROPRIETÁRIO: CONSTRUTORA DELMAN SAMPÃO LTDA  
 CNPJ: 08.209.143/0001-91

RESP. TÉCNICO:

PROJETO: ENGº CIVIL - GERALDO FERRERA GOMES  
 CREA 4017 - TOJAL - R.N.P. 021.18029-0

AUTOR DO PROJETO:

**PROJETO HIDRO-SANITÁRIO - AS BUILT**

OBRA: EDIFÍCIO MERLOT

LOCAL: RUA PROFESSORA EDITH BRANDÃO NOGUEIRA, Nº162 - BARRIO DE JATUCA - MACEIÓ - ALAGOAS

DESENHO: ENDRYO MACHADO DATA: JAN/2026 ESCALA: 1/50 ARS. ELENORADO: MER-HST-A-006-2A11PAV-00

ABRILHO

**ESQUEMA GERAL - 2º AO 11º PAVIMENTO**

COD. EMPREENH.	ESPECIALIDADE	FASE	Nº DESENHO	CODIGO DESENHO	REVISÃO
M	E	R	H	S	T
A	0	0	6	2	A
1	1	1	1	1	1
P	A	V	0	0	0